
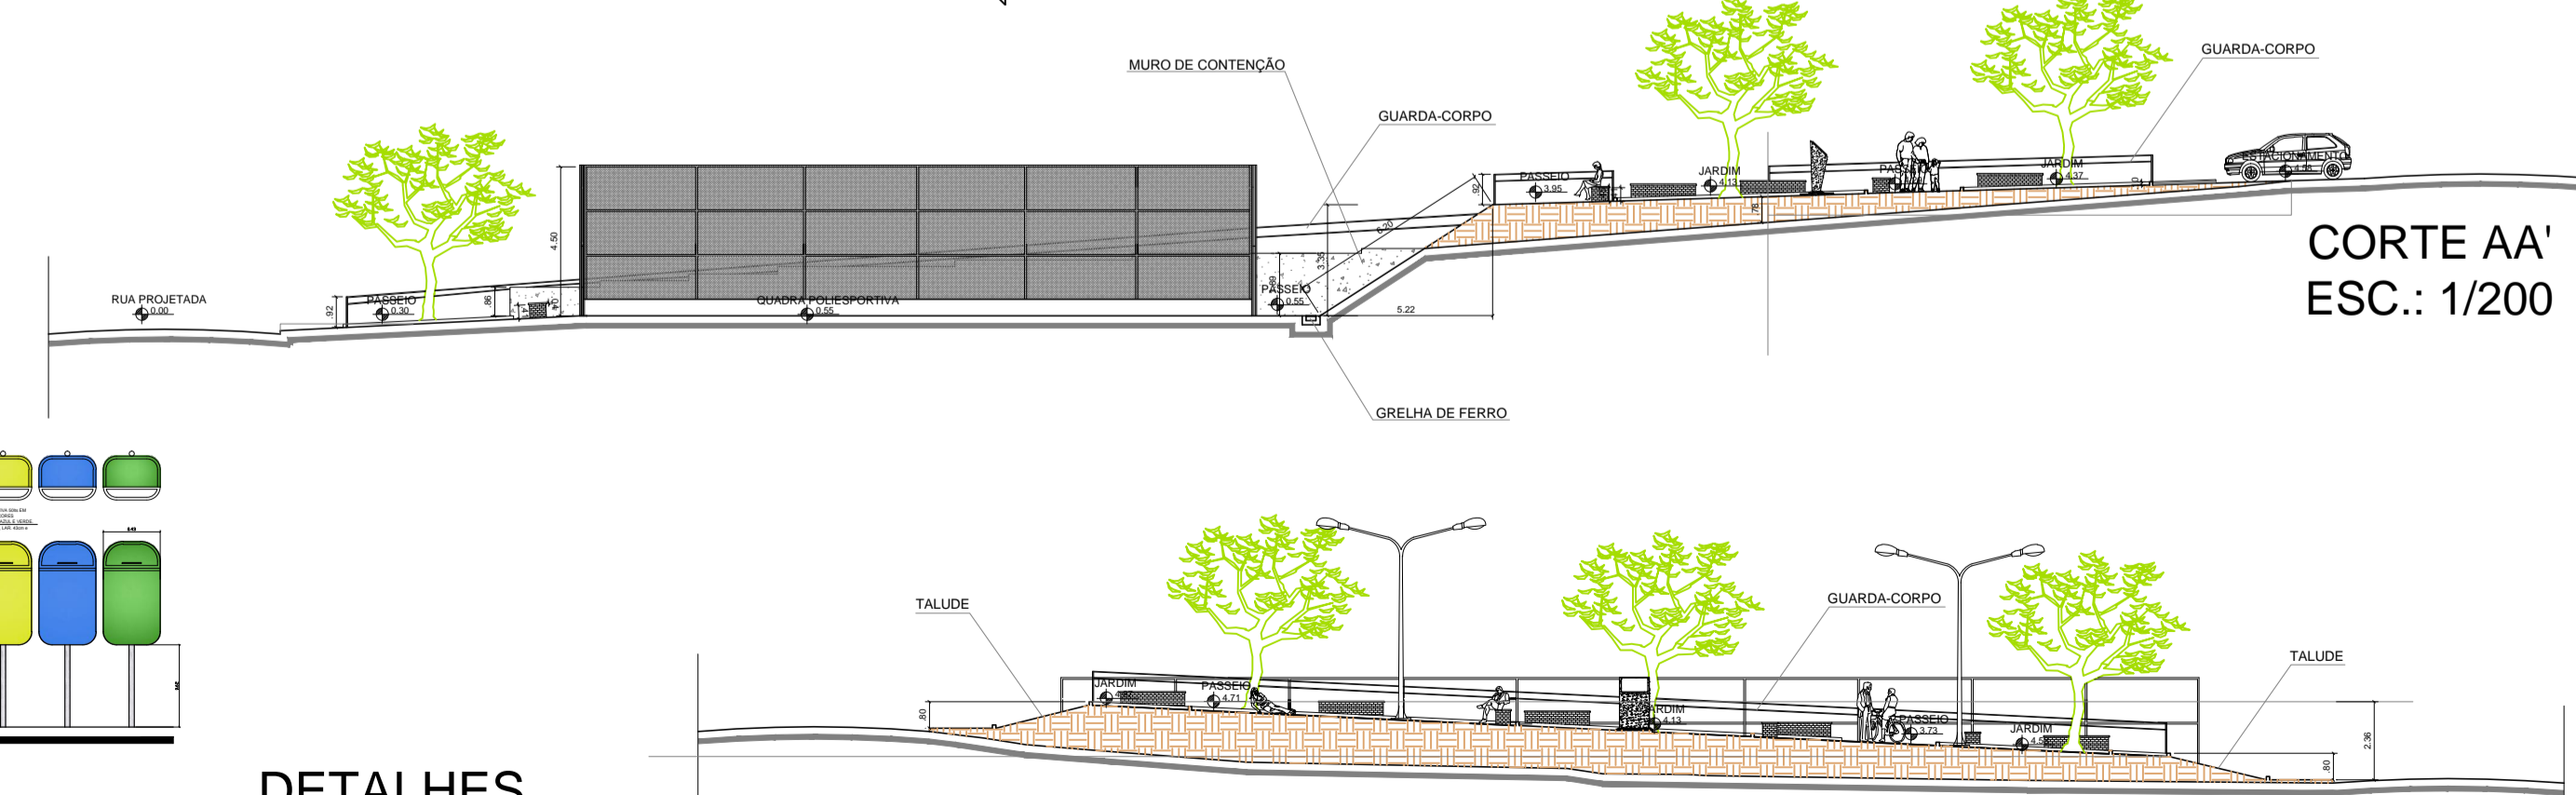


QUADRO DE ÁREAS DE PISO			
Área 01	Piso cinza	20,06 m²	
Área 02	Piso cinza	07,56 m²	
Área 03	Piso cinza	33,21 m²	
Área 04	Piso cinza	07,45 m²	
Área 05	Piso cinza	11,84 m²	
Área 06	Piso cinza	33,50 m²	
Área 07	Piso cinza	49,18 m²	
Área 08	Piso cinza	195,90 m²	
Área 09	Piso cinza	06,45 m²	
Área 15	Piso cinza	109,08 m²	
Área 16	Piso cinza	53,32 m²	
Área 17	Piso cinza	109,08 m²	Total: 636,63 m²
Área 10	Piso color.	53,30 m²	
Área 11	Piso color.	24,50 m²	
Área 12	Piso color.	33,64 m²	
Área 13	Piso color.	37,15 m²	
Área 14	Piso color.	63,55 m²	Total: 212,14 m²
Gramma 01	-	41,70 m²	
Gramma 02	-	49,05 m²	
Gramma 03	-	60,05 m²	
Gramma 04	-	59,94 m²	
Gramma 05	-	46,43 m²	
Gramma 06	-	168,79 m²	
Talude 01	-	56,27 m²	
Talude 02	-	57,97 m²	
Talude 03	-	204,86 m²	Total: 745,06 m²
Cimentado	-	188,74 m²	Total: 188,74 m²
Piso Tátil	-	49,84 m²	Total: 49,84 m²

IMPLANTAÇÃO  
ESC.: 1/200

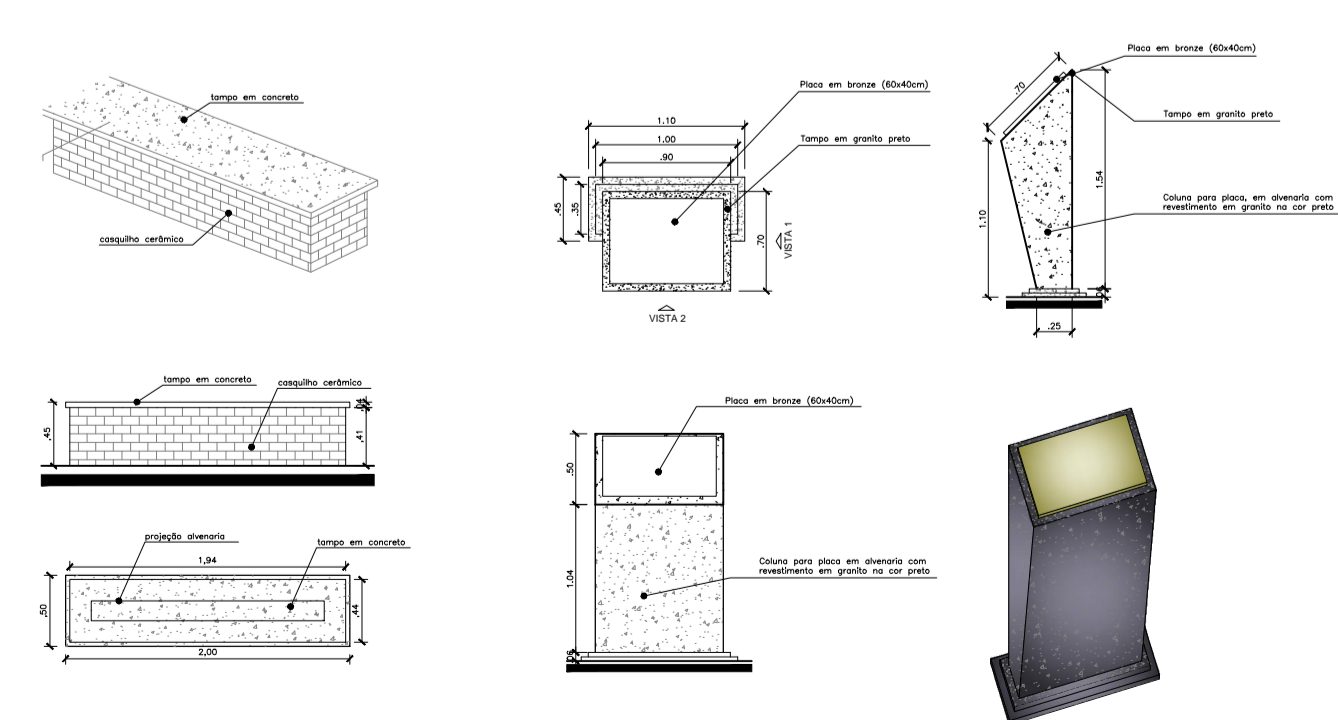

DETALHES  
ESC.: 1/50

CORTE BB'  
ESC.: 1/200

		<b>SECRETARIA MUNICIPAL DE INFRAESTRUTURA</b>	
SETOR: ENGENHARIA Nº DO PROC.: PAG.: ASS.: MAT.:		<b>SETOR DE ENGENHARIA</b>  RUA: Dr. PEDRO MATOS Nº 310 - CENTRO - MACAÍBA/RN CEP: 59.280-000 FONE: 84 3271 - 6629 E-MAIL: engenharia@macaiba.rn.gov.br	
EMPREENDIMENTO: <b>PRAÇA RECREIO DO TREVO</b>			
ENDEREÇO: RUA MARIA ANTONIA DE PAIVA, LOT. RECREIO DO TREVO, FERREIRO TORTO - MACAÍBA/RN			
PROJETO: <b>AS BUILT</b>			
TÍTULO: <b>IMPLANTAÇÃO, DETALHES</b>			PRANCHA <b>02/02</b>
PROJETO: Arquiteto e Urbanista: Tiago T. de M. Gomes CAU Nº A87971-1		DATA: <b>MARÇO/2019</b>	
DESENHO: <b>TIAGO MAYA</b>		ESCALA: INDICADA	